
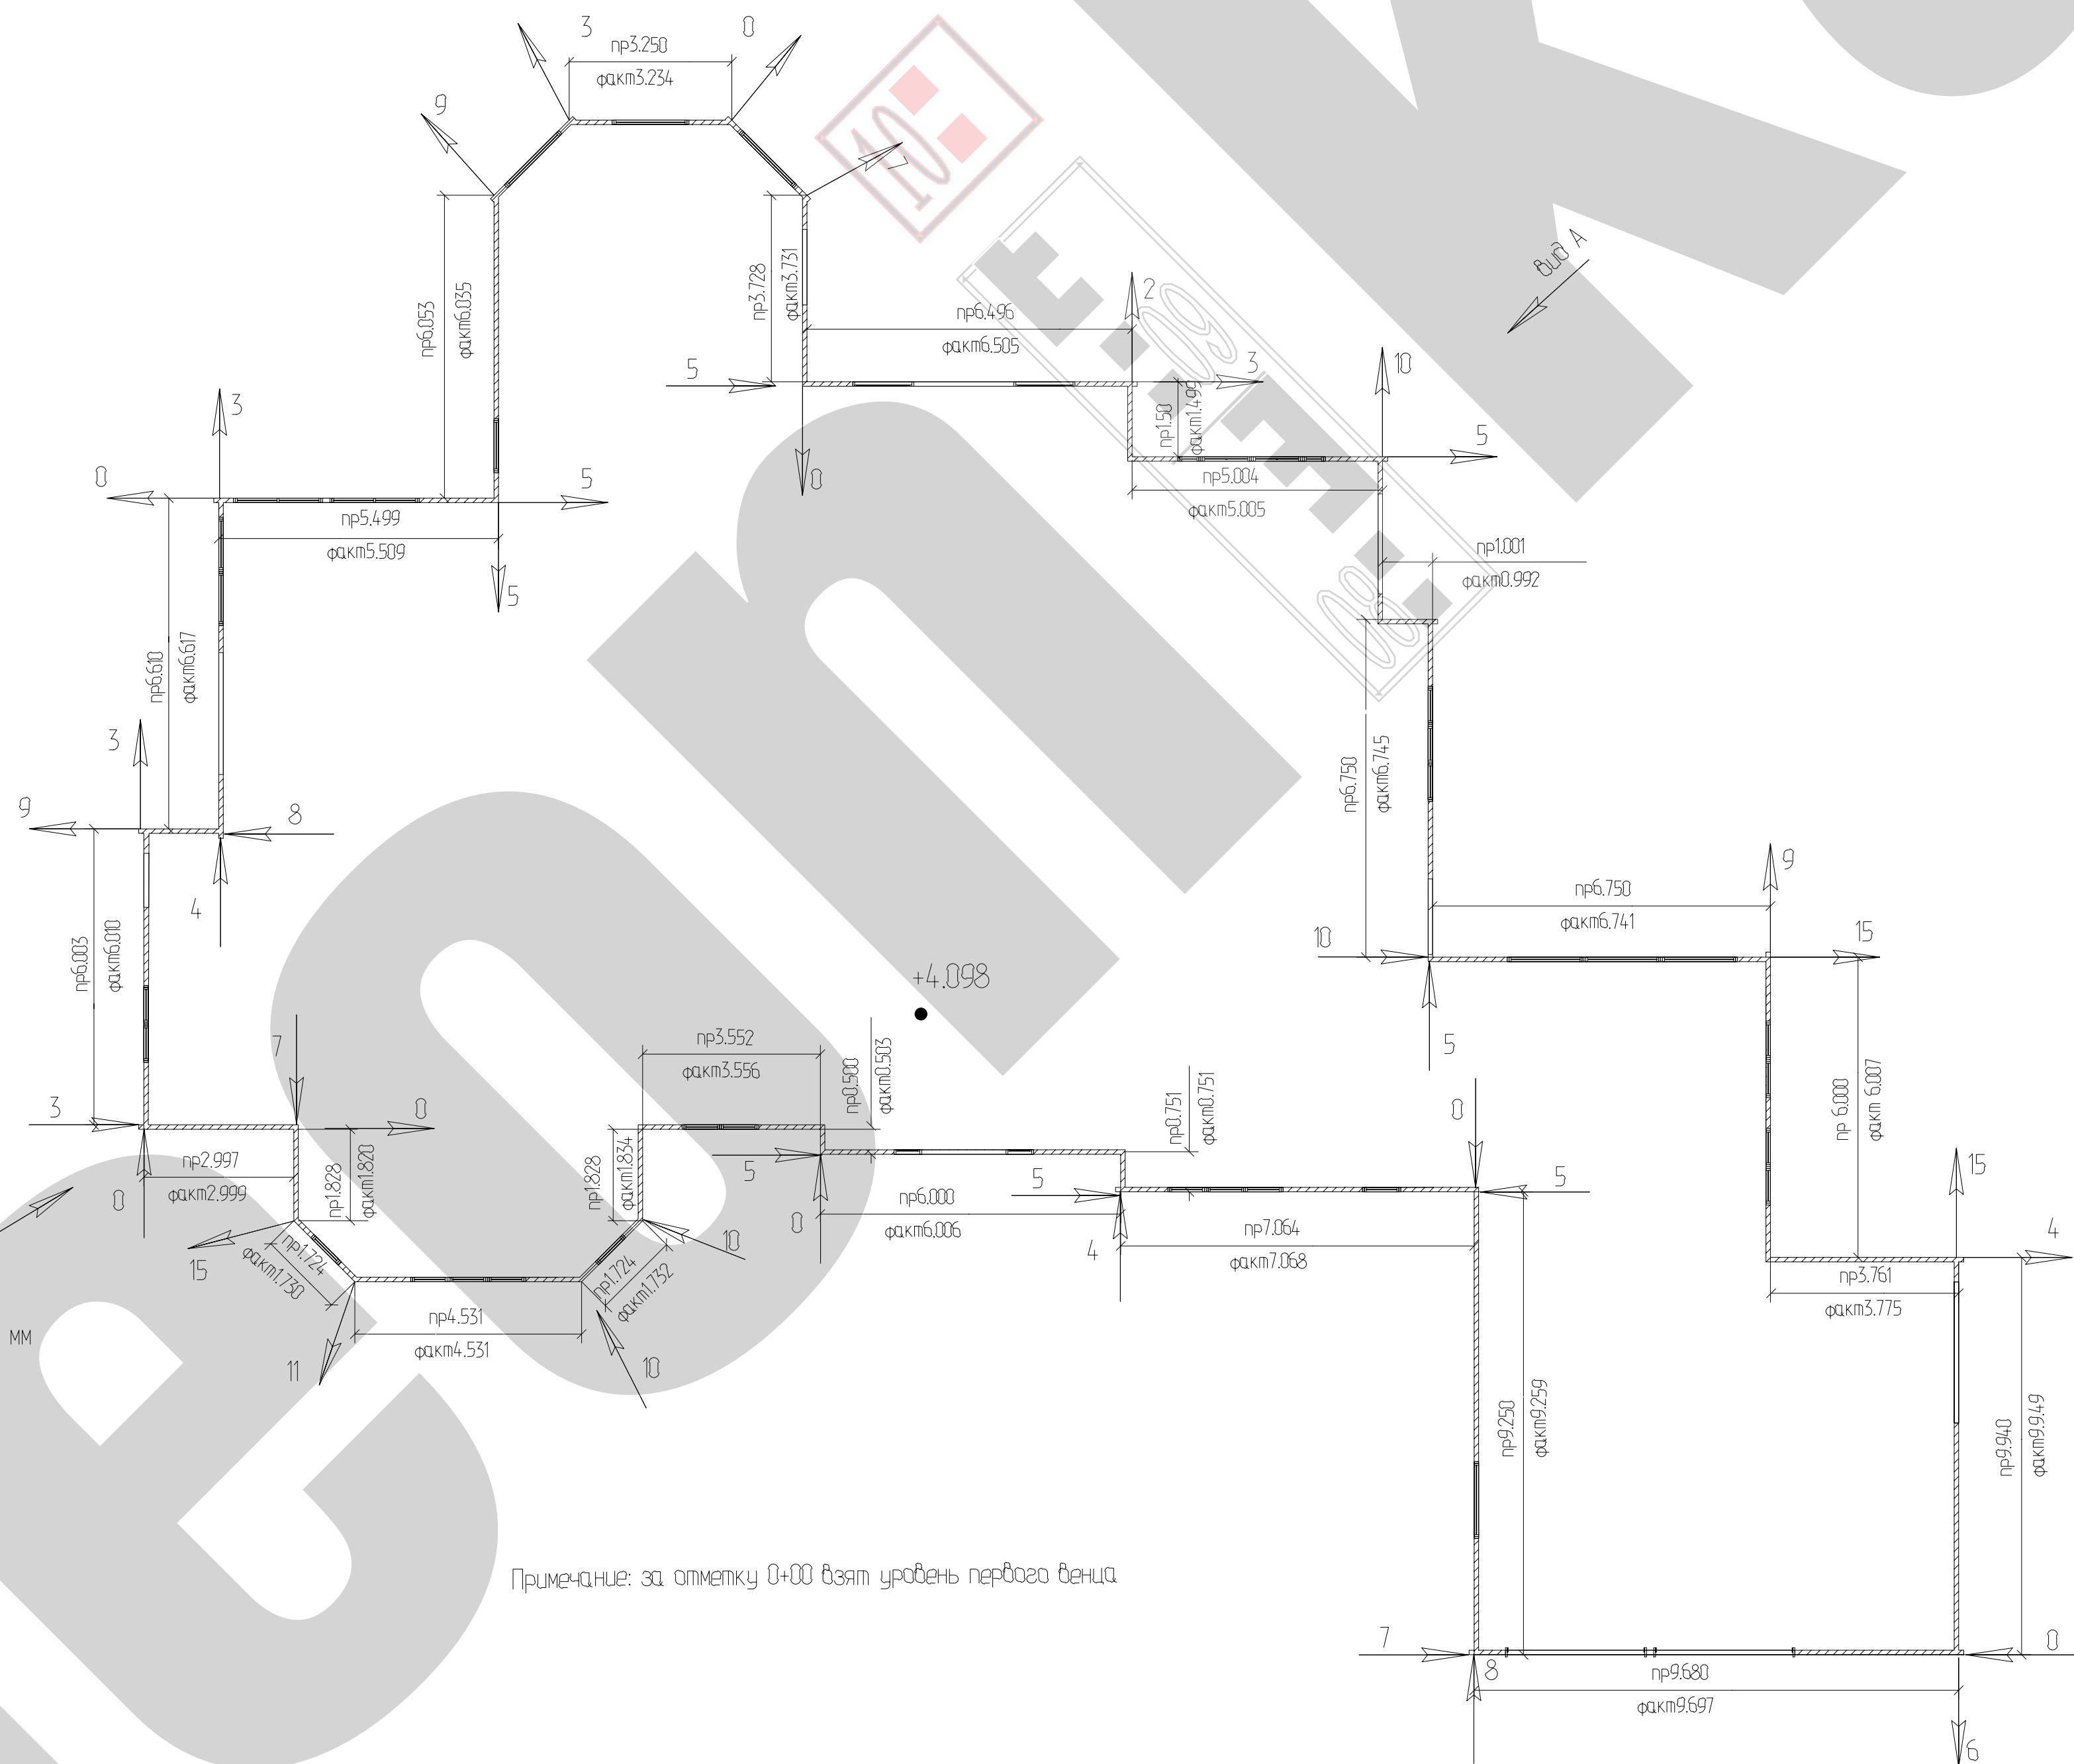


Вид А

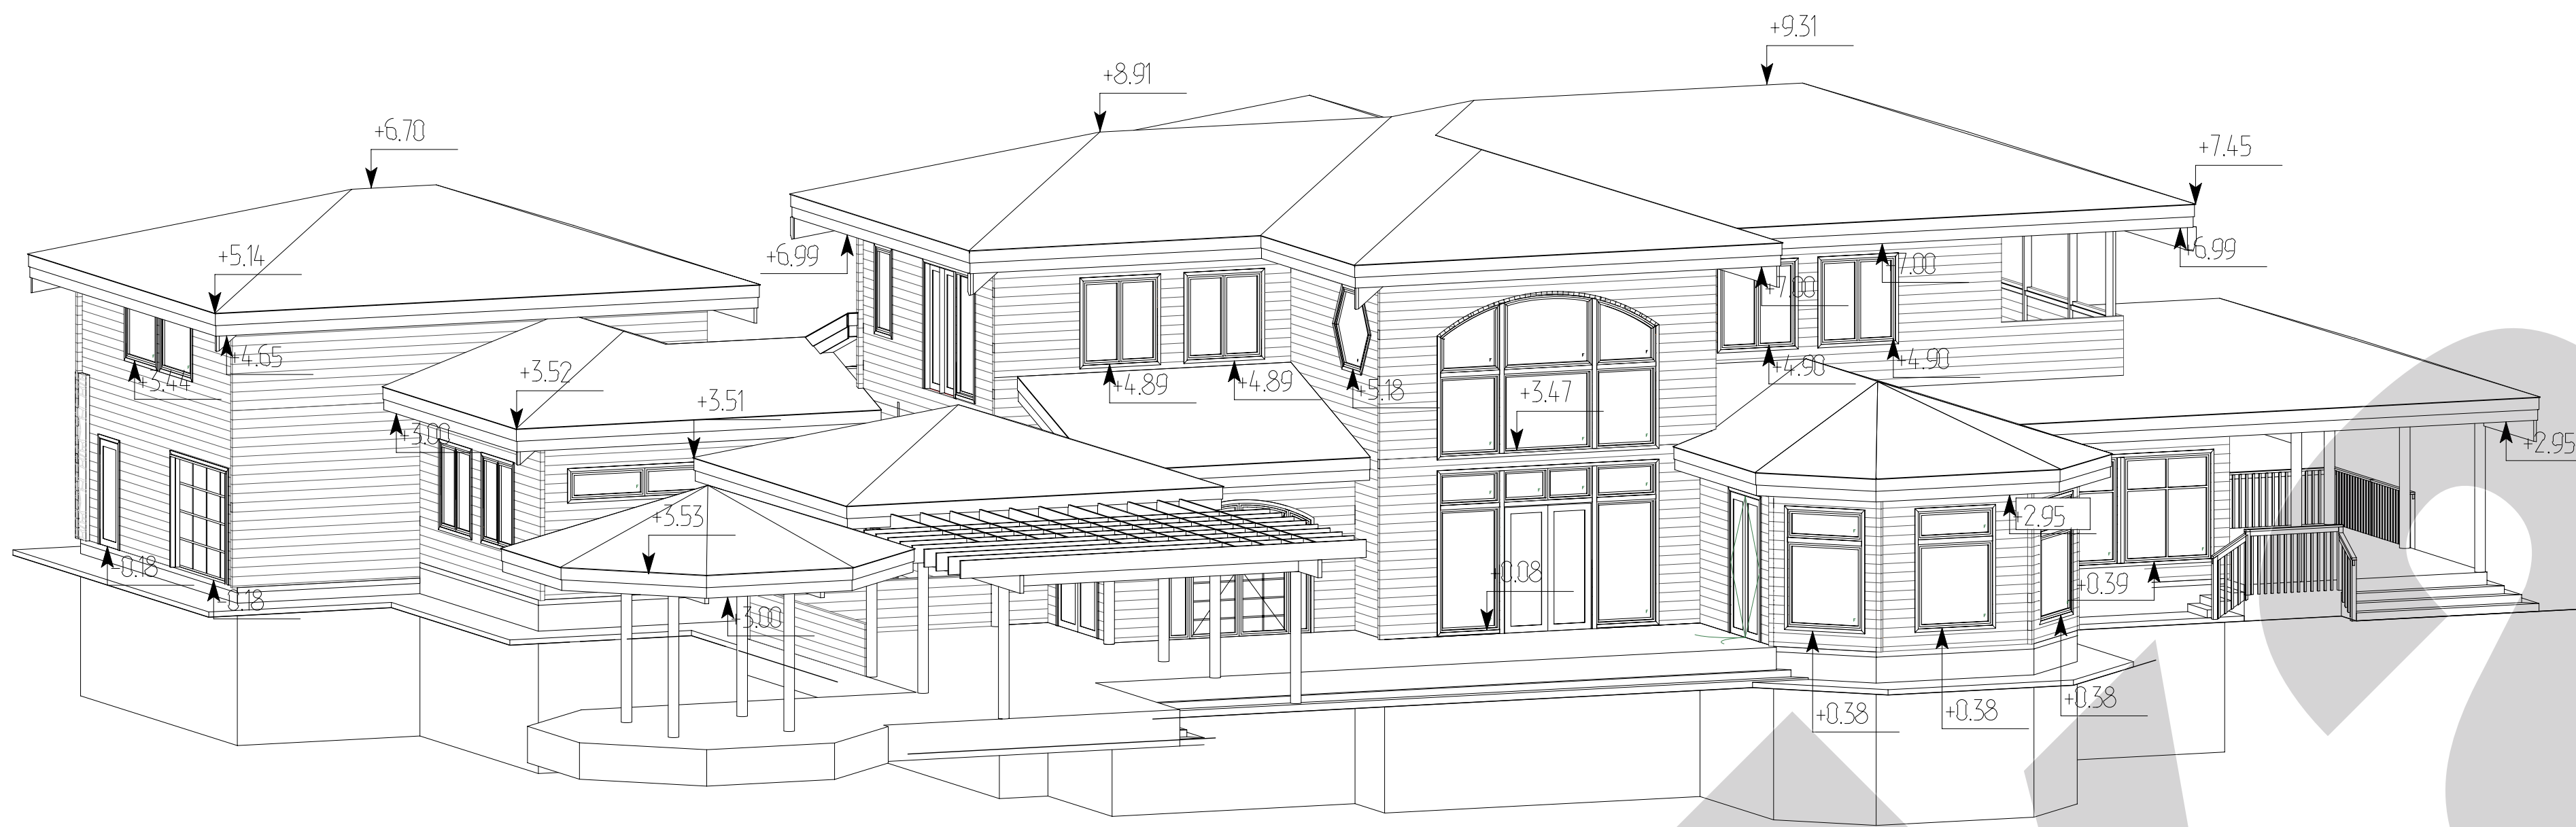


Условные обозначения:

- величина отклонения стены от вертикали, мм
- стена дома
- направление отклонения от вертикали
- пр2.997 - проектный размер, м
- факт2.999 - фактический размер, м
- +4.098 - отметка пола второго этажа
- +9.10 - фактическая отметка от 0+00, м

Примечание: за отметку 0+00 взят уровень первого вента

Вид Б

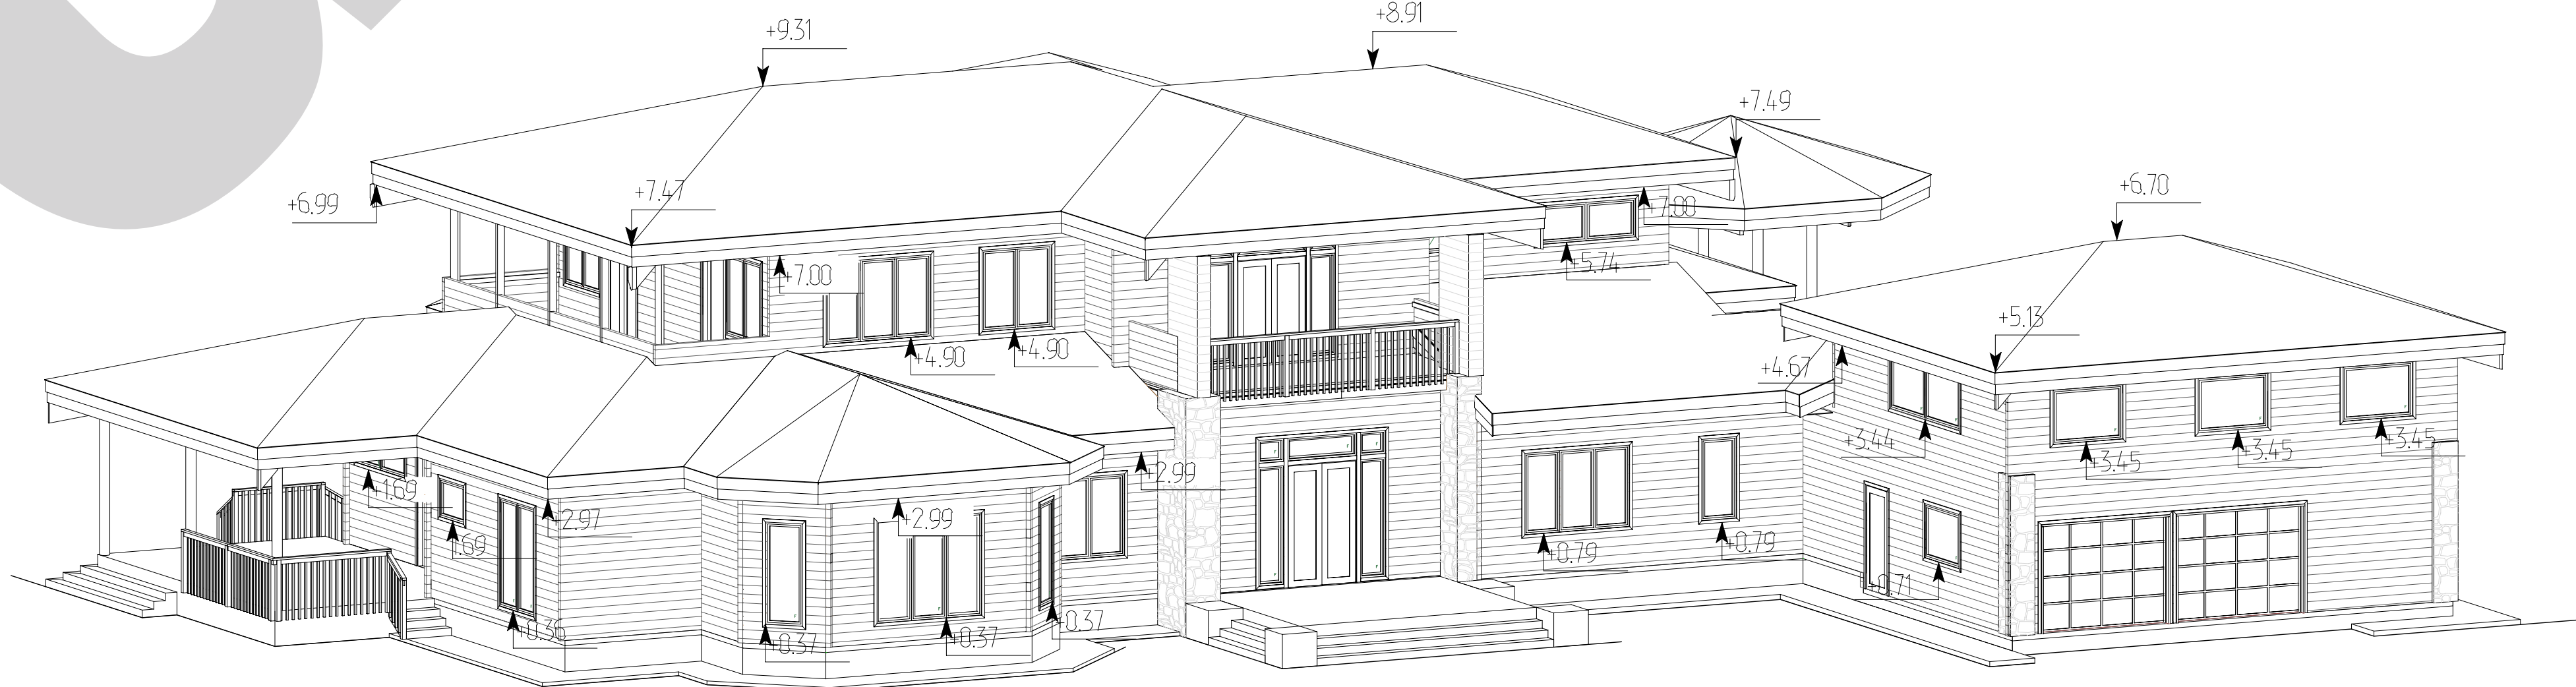

Изм. кол.		Лист N 04	Подпись	Дата	Московская обл.		
Геодезист					Исполнительная съемка	этажа	листоб
М 1:100					ИС	1	1
							ООО "Геоника"