


Схема расположения разрезов:

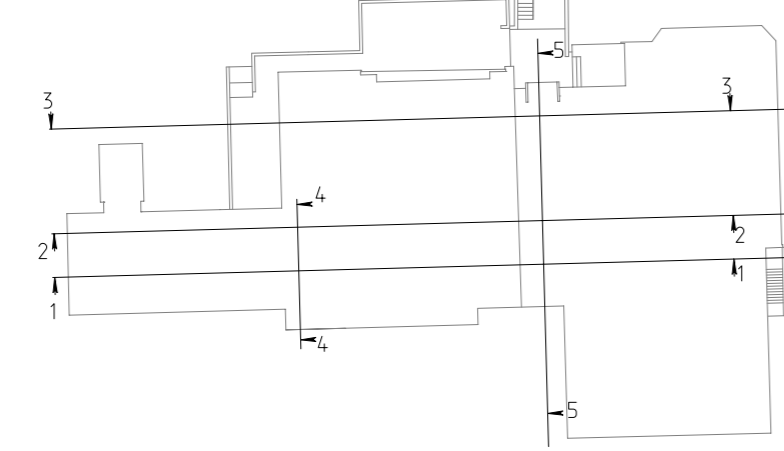

Условные обозначения:

- линия "+1.000" от чистого пола.
- штукатурка;
- кирпич;
- бетон;
- балки с указанием материала;
- металл;
- бетон;
- сечение стен.

Примечания:

1. Система координат условная. Отметка ±0.000 передана Заказчиком.
2. Полевые работы произведены с 28.11.08 по 8.12.08.

изм. кол.	Лист N док	Подпись	Дата				
Рук. проекта			XII.08	Исполнительная съемка. Разрез 1-1	стадия	Листов	Лист
Снял			XII.08		ИИ	1	1
Составил			XII.08		ООО "Геоника" Москва 2008г.		
				Масштаб 1:100			