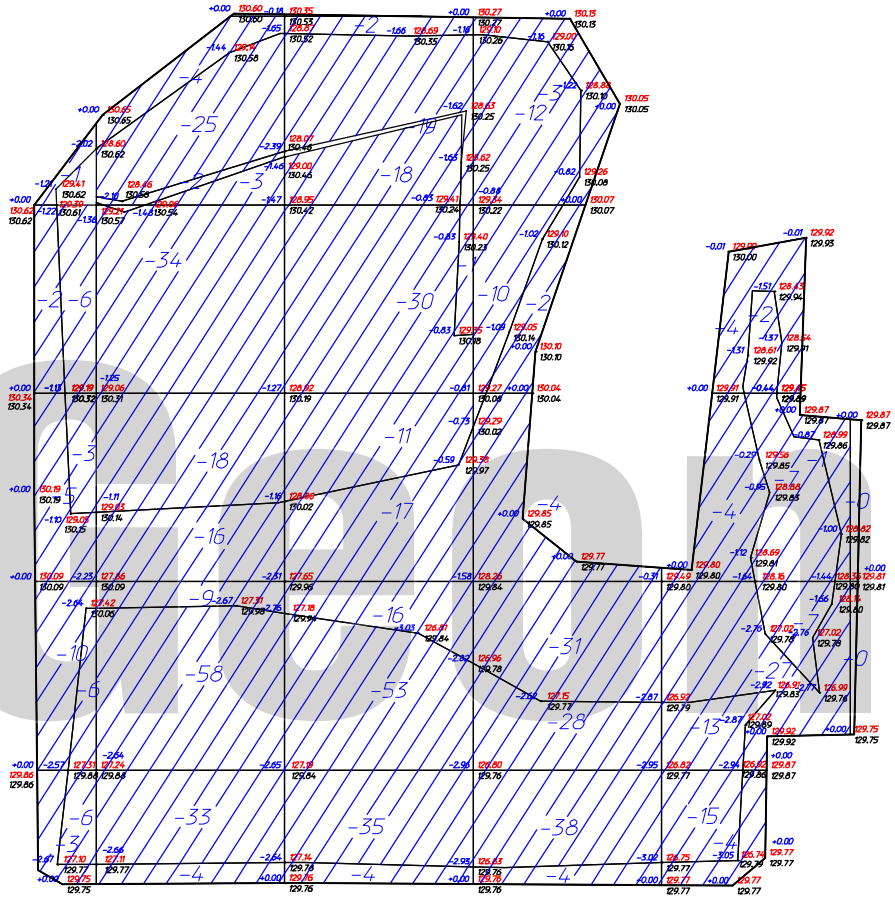

| Итоги | | | | | | | | |
|---|---|---|---|---|---|---|---|---|
| | Насыпь (+) | -- | -- | -- | -- | -- | -- | -- |
| | Выемка (-) | -42 | -206 | -206 | -132 | -84 | -- | -670 |

Общая площадь насыпи = 0 м2
Общая площадь выемки = 375 м2
Общая площадь 0-области = 2 м2
Общая площадь картограммы = 377 м2

| изм. | кол. | Лист | N док. | Подпись | Дата | г. Москва | | |
|---|---|---|---|---|---|---|---|---|
| Рук.проекта | | | | | XI.08 | Исполнительная съемка выемки котлована | стадия | Листов | Лист |
| Снимал | | | | | XI.08 | | ИИ | 1 | 1 |
| Составила | | | | | XI.08 | | | | |
| | | | | | | Масштаб 1:100 | ООО "Геоника" Москва 2008 г. | | |